


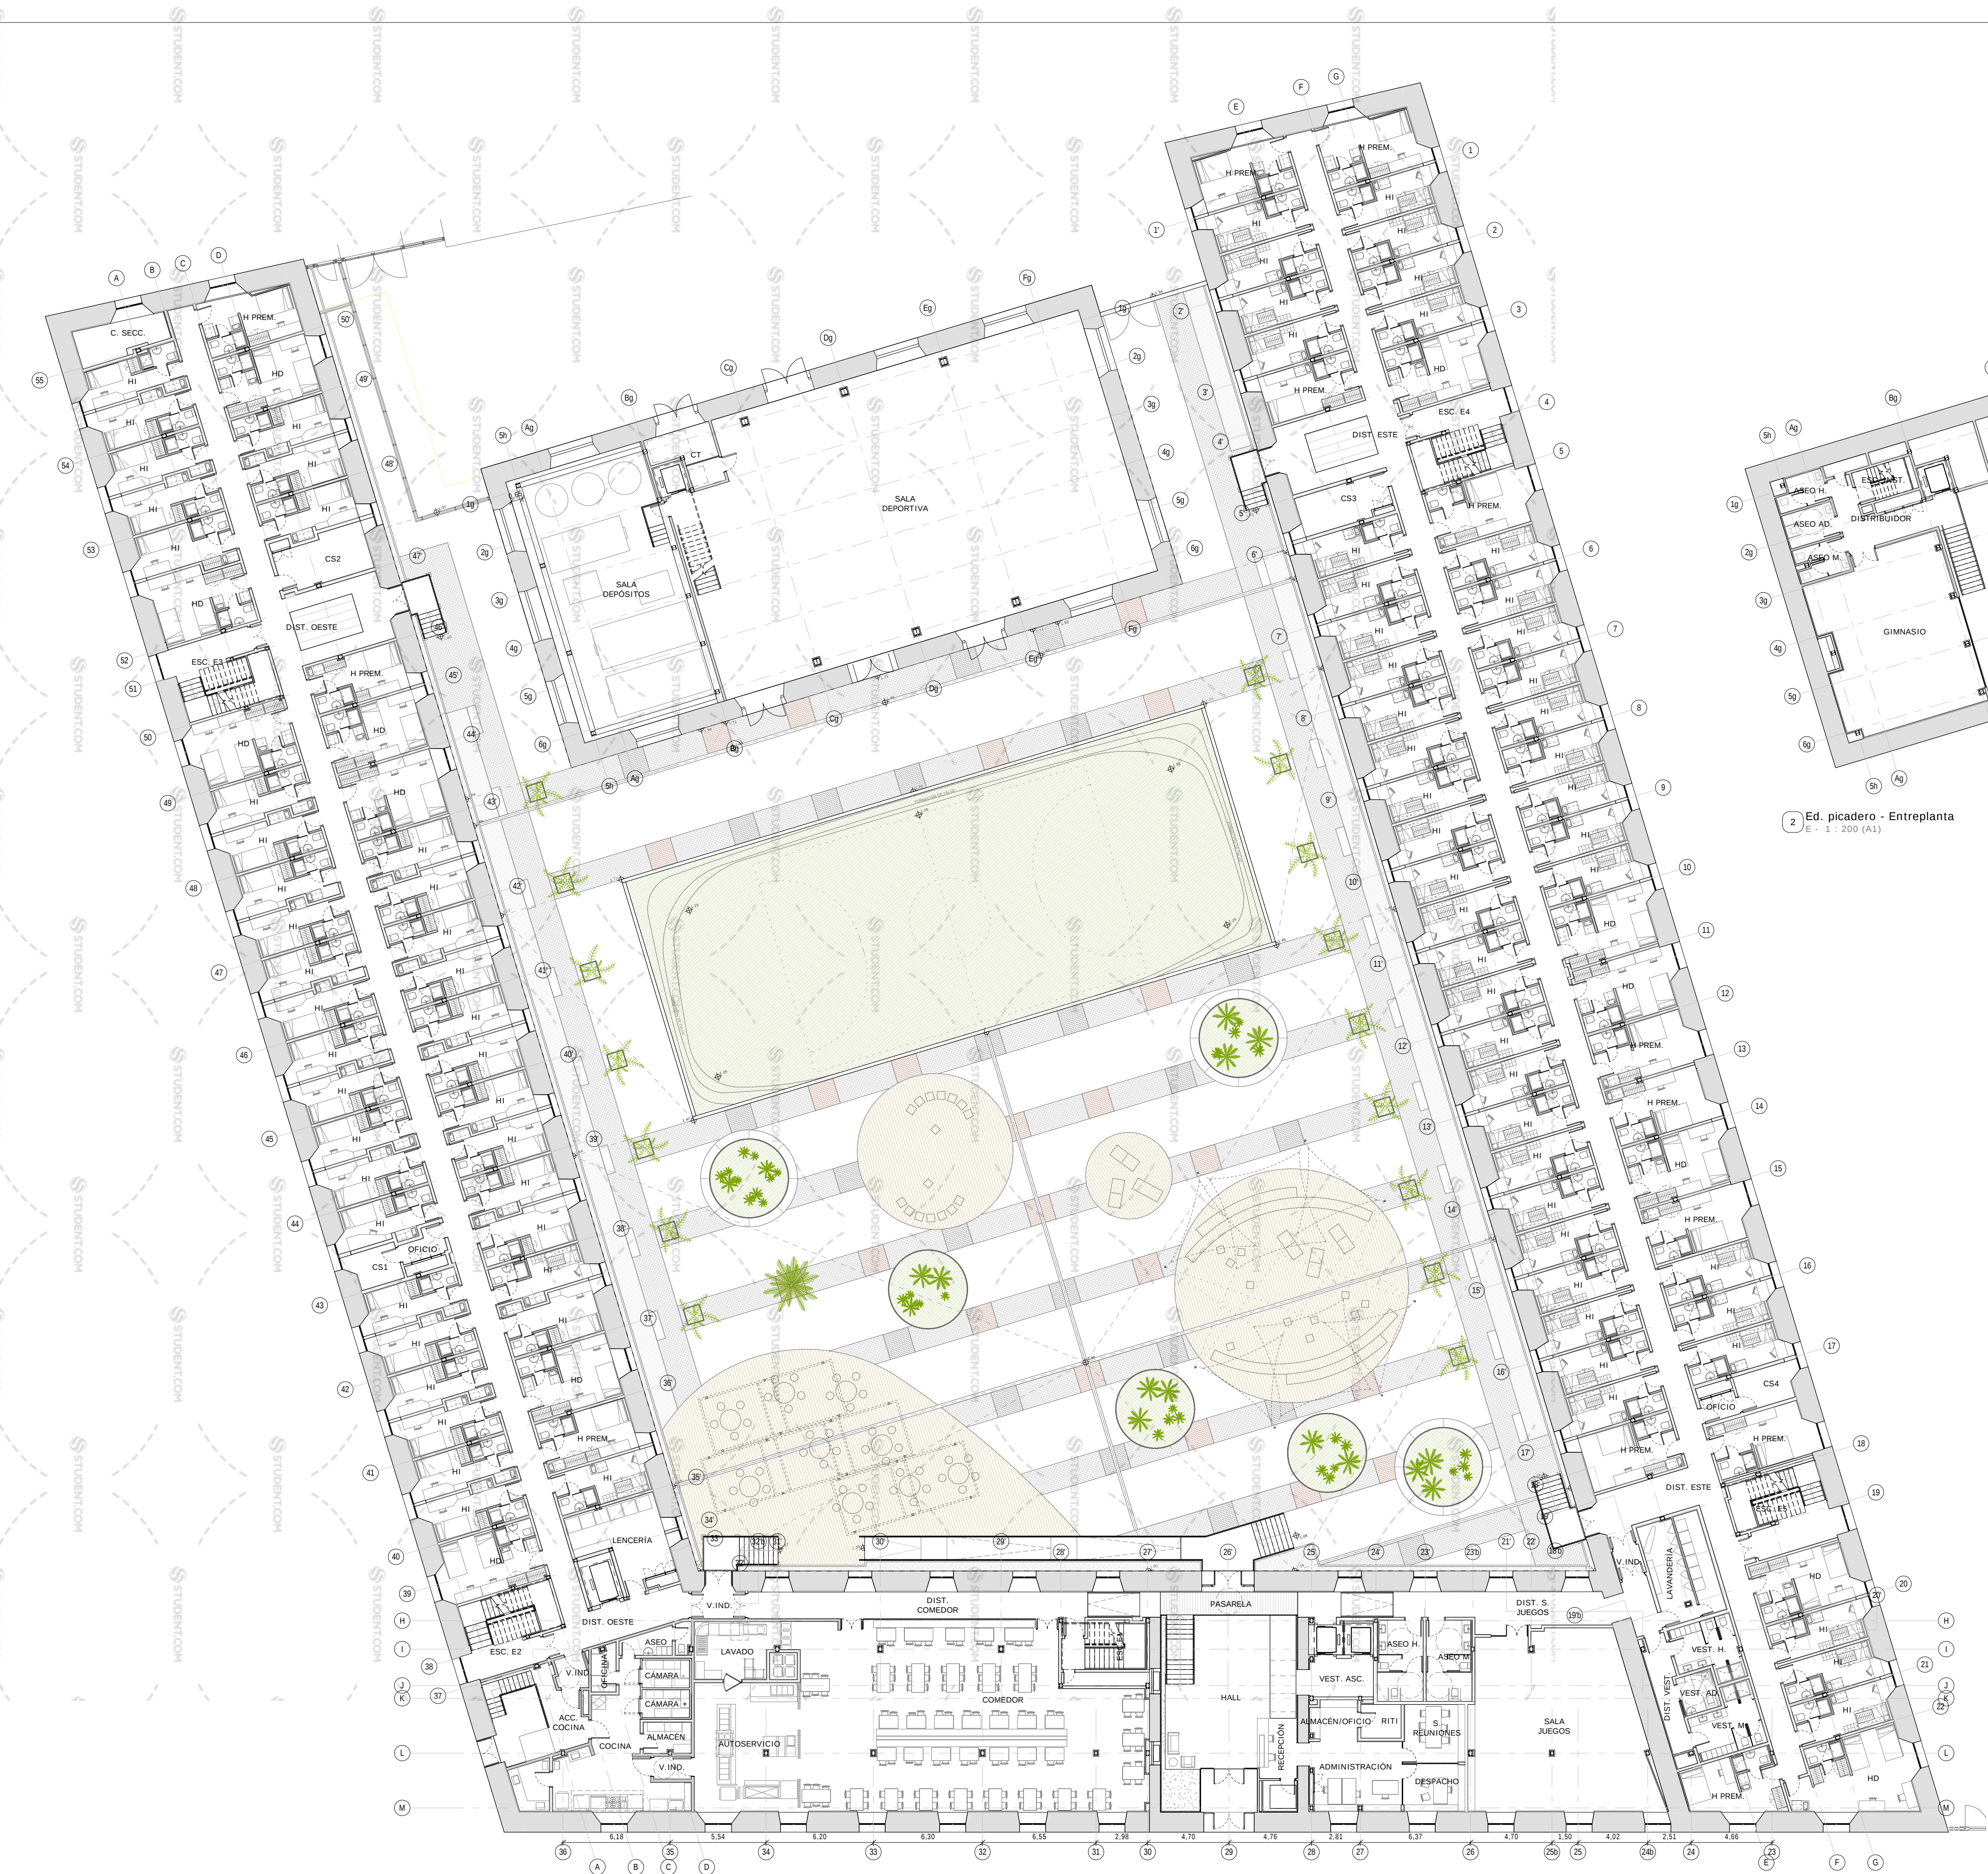

1 Planta baja
E - 1 : 200 (A1)


DENOMINACIÓN	S.U. (m2)
Acceso	20,75 m ²
ADMINISTRACIÓN	6,19 m ²
ALMACEN/OFICIO	3,56 m ²
BACK-OFFICE	9,88 m ²
DESPACHO	75,92 m ²
HALL	7,88 m ²
RECEPCIÓN	4,50 m ²
RITI	11,96 m ²
S. REUNIONES	8,15 m ²
VEST. ASC.	
P. baja (gimnasio)	
CT	9,91 m ²
SALA DEPORTIVA	392,80 m ²
SALA DEPOSITOS	131,36 m ²
Planta baja	
ACC. COCINA	24,27 m ²
ALMACEN	4,83 m ²
ASEO	5,79 m ²
ASEO	230,72 m ²
ASEO H.	12,12 m ²
ASEO M.	12,04 m ²
AUTOSERVICIO	45,17 m ²
BASURAS	2,43 m ²
C. SECC.	10,40 m ²
COCINA	34,53 m ²
COMEDOR	199,61 m ²
CS1	5,53 m ²
CS2	14,67 m ²
CS3	12,39 m ²
CS4	6,61 m ²
CÁMARA +	4,42 m ²
CÁMARA -	4,42 m ²
DIST. COMEDOR	39,07 m ²
DIST. ESTE	187,56 m ²
DIST. OESTE	158,27 m ²
DIST. S. JUEGOS	38,49 m ²
DIST. VEST.	8,92 m ²
ESC. E2	12,74 m ²
ESC. E3	13,64 m ²
ESC. E4	13,99 m ²
ESC. E5	14,76 m ²
ESC. E1	8,66 m ²
H. PREM.	185,04 m ²
HD	228,34 m ²
HI	829,15 m ²
LAVADO	16,04 m ²
LAVANDERÍA	21,59 m ²
LENCERÍA	22,13 m ²
OFICINA	3,66 m ²
OFICIO	9,83 m ²
PASARELA	9,44 m ²
PREPARACIONES	5,74 m ²
SALA JUEGOS	100,68 m ²
V. IND.	13,51 m ²
VEST. AD.	4,62 m ²
VEST. H.	11,63 m ²
VEST. M.	12,46 m ²
Entrepunta gimnasio	
ASEO AD.	5,77 m ²
ASEO H.	4,75 m ²
ASEO M.	5,36 m ²
DISTRIBUIDOR	15,31 m ²
ESC. INST.	5,93 m ²
GINNASIO	79,80 m ²
TOTAL	3400,51 m ²

2 Ed. picadero - Entrepunta
E - 1 : 200 (A1)

proyecto	15304004.9 AGOSTO 2017
fecha	
situación	DOCUMENTACIÓN AS-BUILT Transformación del cuartel de Lepanto en Residencia Universitaria
promotor	Alcalá de Henares (MADRID)
revisión	NOLIN INVESTMENTS S.L. BYCO S.A.
revisión	R08 R07 Ajuste final 02/06/2017 R06 Ajuste arq. 13/01/2017 R05 Ajuste mobiliario 18/11/2016 R04 Mod. C. Secc. 16/09/2016 R03 Mod. arquitectura 12/09/2016 R02 Mod. arquitectura 15/07/2016 R01 Mod. arqueología 20/04/2016 R00 Lanzamiento inicial 04/2015
plano	A1: 1 : 200
plano	USOS Y SUPERFICIES PLANTA BAJA
nº plano	PE-A-01
técnicos	El Arquitecto: Alberto Martínez-Lage Colegiado COAM n.º: 9.591

Alberto Martínez-Lage



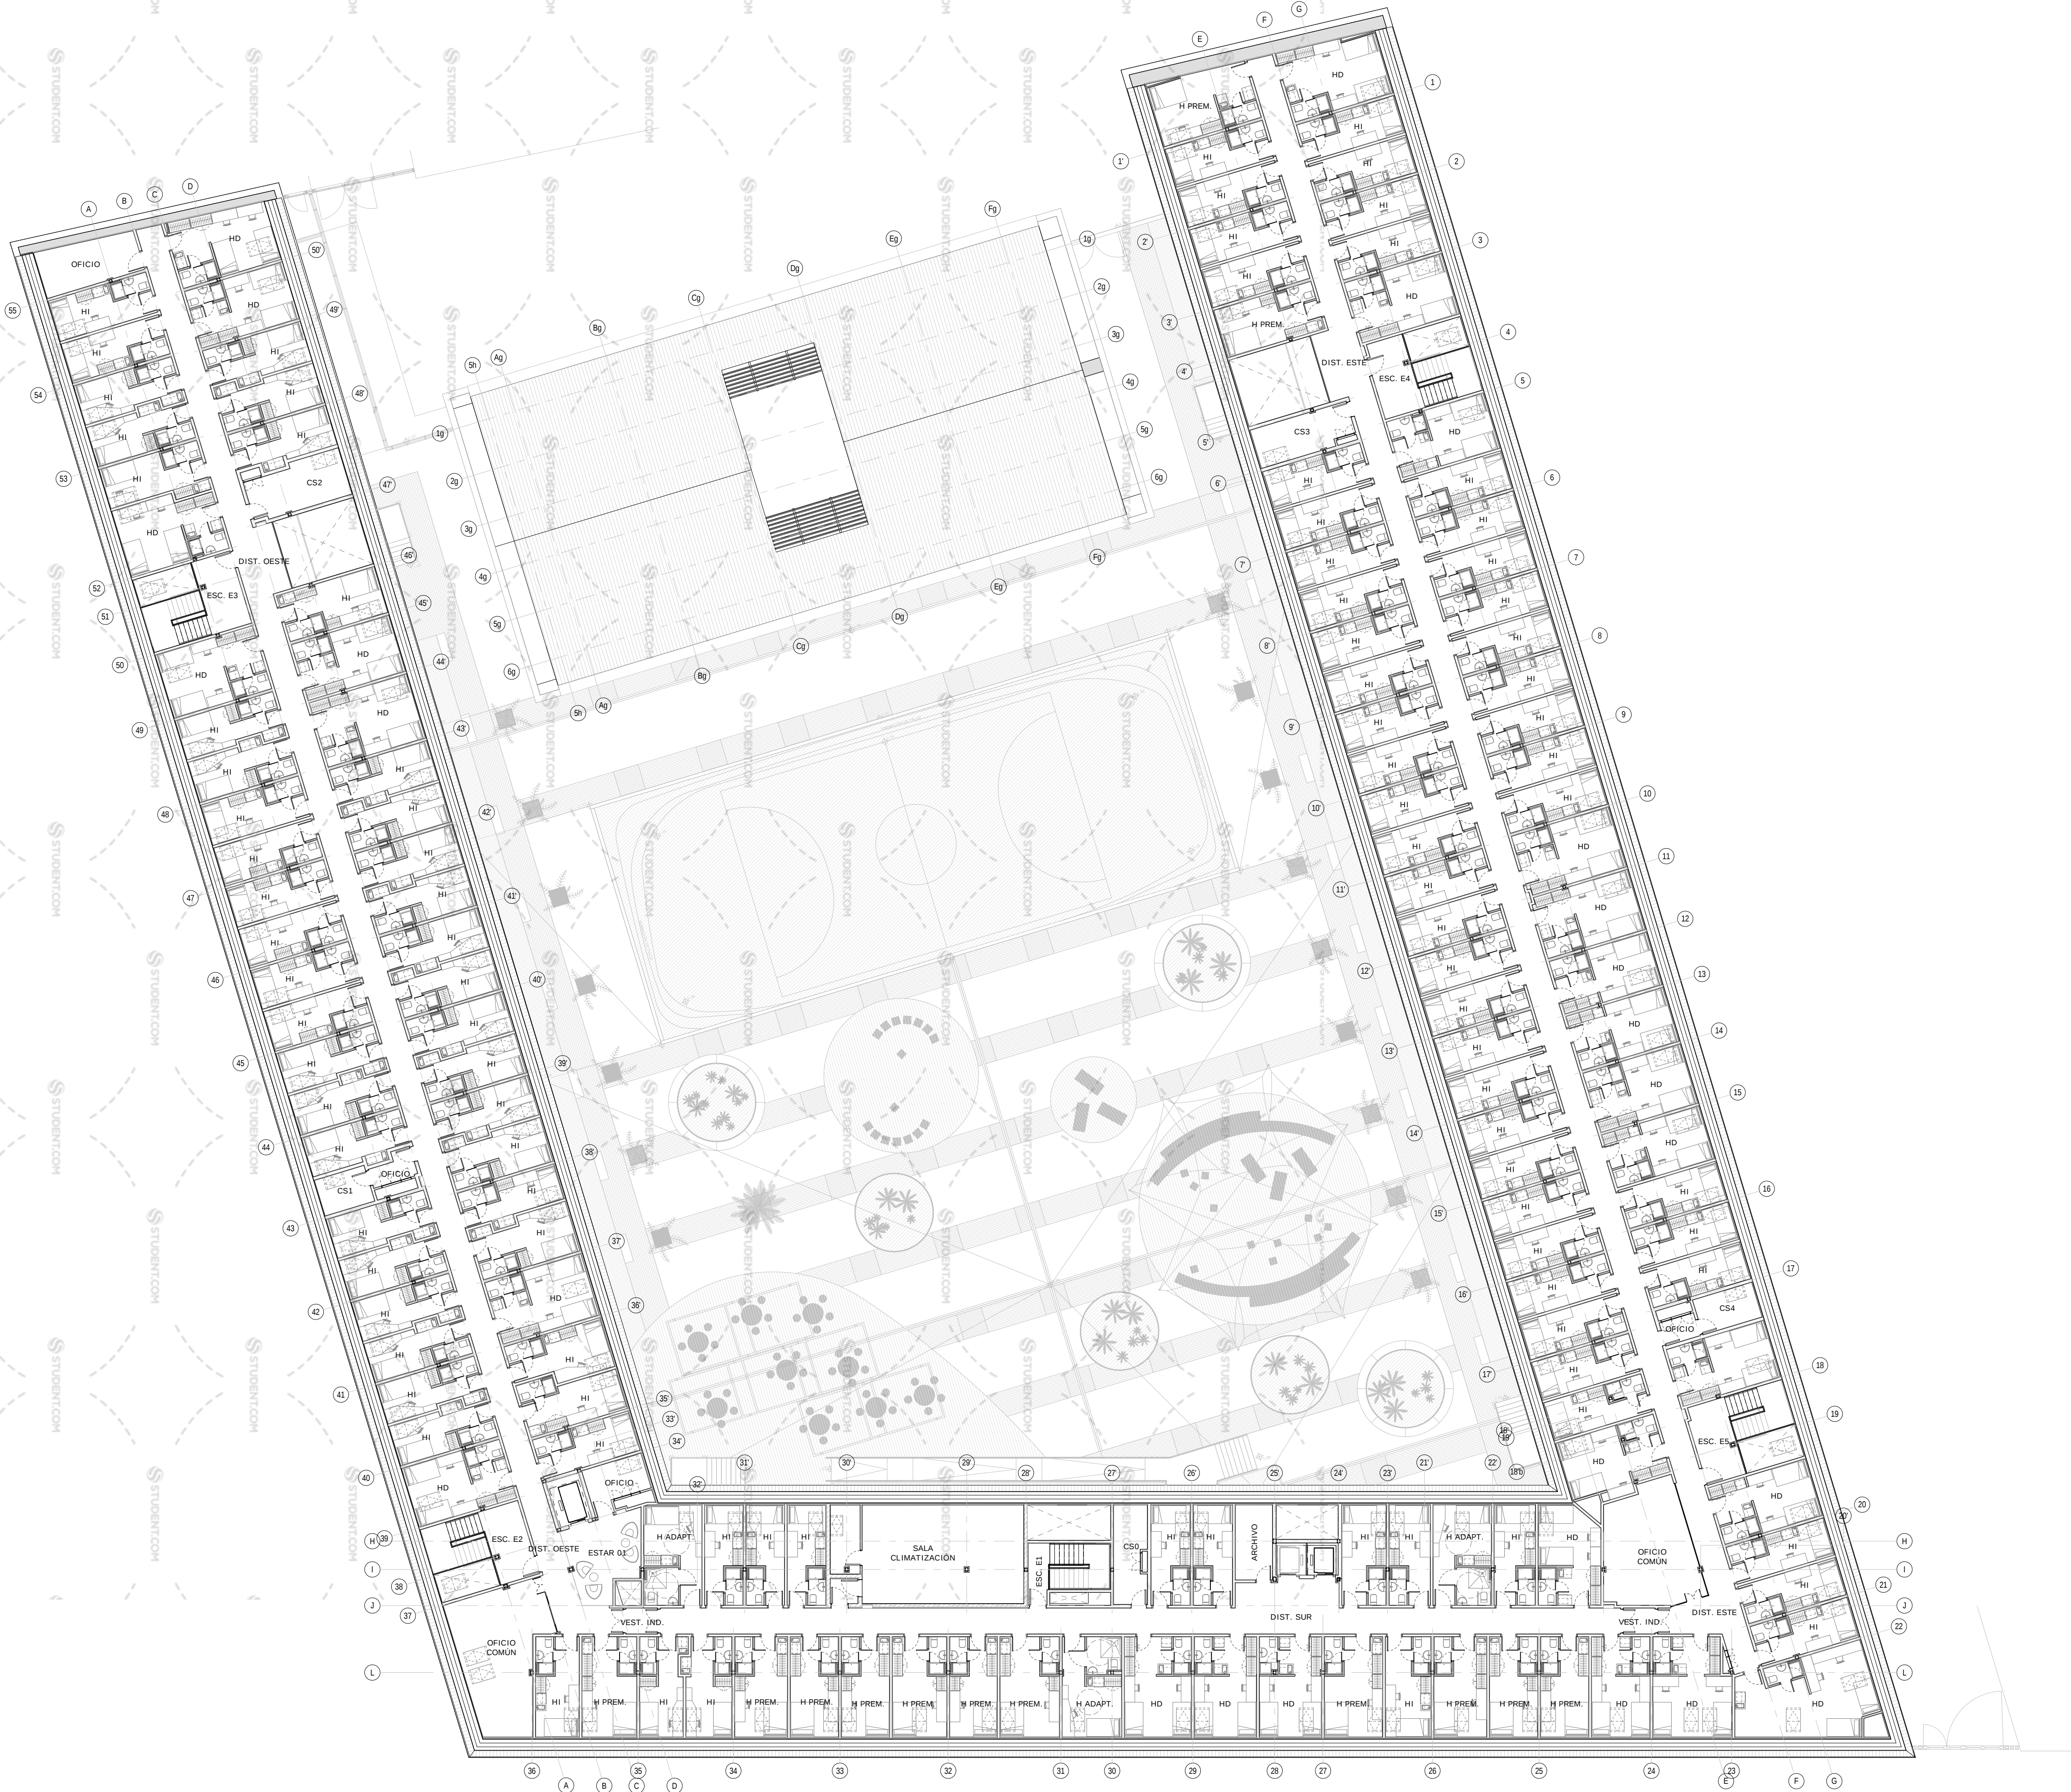

DENOMINACIÓN	S.U. (m2)
P. bajo cubierta	9.42 m²
ARCHIVO	298.17 m²
Aseo	12.83 m²
Aseo ad.	11.39 m²
CS1	6.51 m²
CS2	15.95 m²
CS3	13.46 m²
CS4	7.56 m²
DIST. ESTE	158.60 m²
DIST. OESTE	137.65 m²
DIST. SUR	93.42 m²
ESC. E1	4.38 m²
ESC. E2	10.57 m²
ESC. E3	10.45 m²
ESC. E4	10.67 m²
ESC. E5	10.93 m²
ESTAR 01	18.28 m²
H ADAPT.	44.58 m²
H PREM.	197.27 m²
HD	510.53 m²
HI	1115.86 m²
OFICIO	35.08 m²
OFICIO COMÚN	72.81 m²
SALA CLIMATIZACIÓN	53.82 m²
SALIDA A CUBIERTA	6.86 m²
VEST.	2.32 m²
VEST. IND.	5.50 m²
TOTAL	2874.86 m²

15304004.9
AGOSTO 2017

DOCUMENTACIÓN AS-BUILT

Transformación del cuartel de
Lepanto en Residencia
Universitaria

Alcalá de Henares
(MADRID)

NOLIN INVESTMENTS S.L.
BYCO S.A.

revisión	R08	
	R07	Ajuste final 02/06/2017
	R06	Ajuste arq. 13/01/2017
	R05	Ajuste mobiliario 22/11/2016
	R04	Mod. C. Secc. 16/09/2016
	R03	Mod. arquitectura 12/09/2016
	R02	Mod. arquitectura 15/07/2016
	R01	Mod. arqueología 20/04/2016
	R00	Lanzamiento inicial 04/2015


A1: 1 : 200

USOS Y SUPERFICIES
PLANTA BAJO CUBIERTA

PE-A-03

El Arquitecto:
Alberto Martínez-Lago
Colegiado COAM n.º: 9.591

LKS

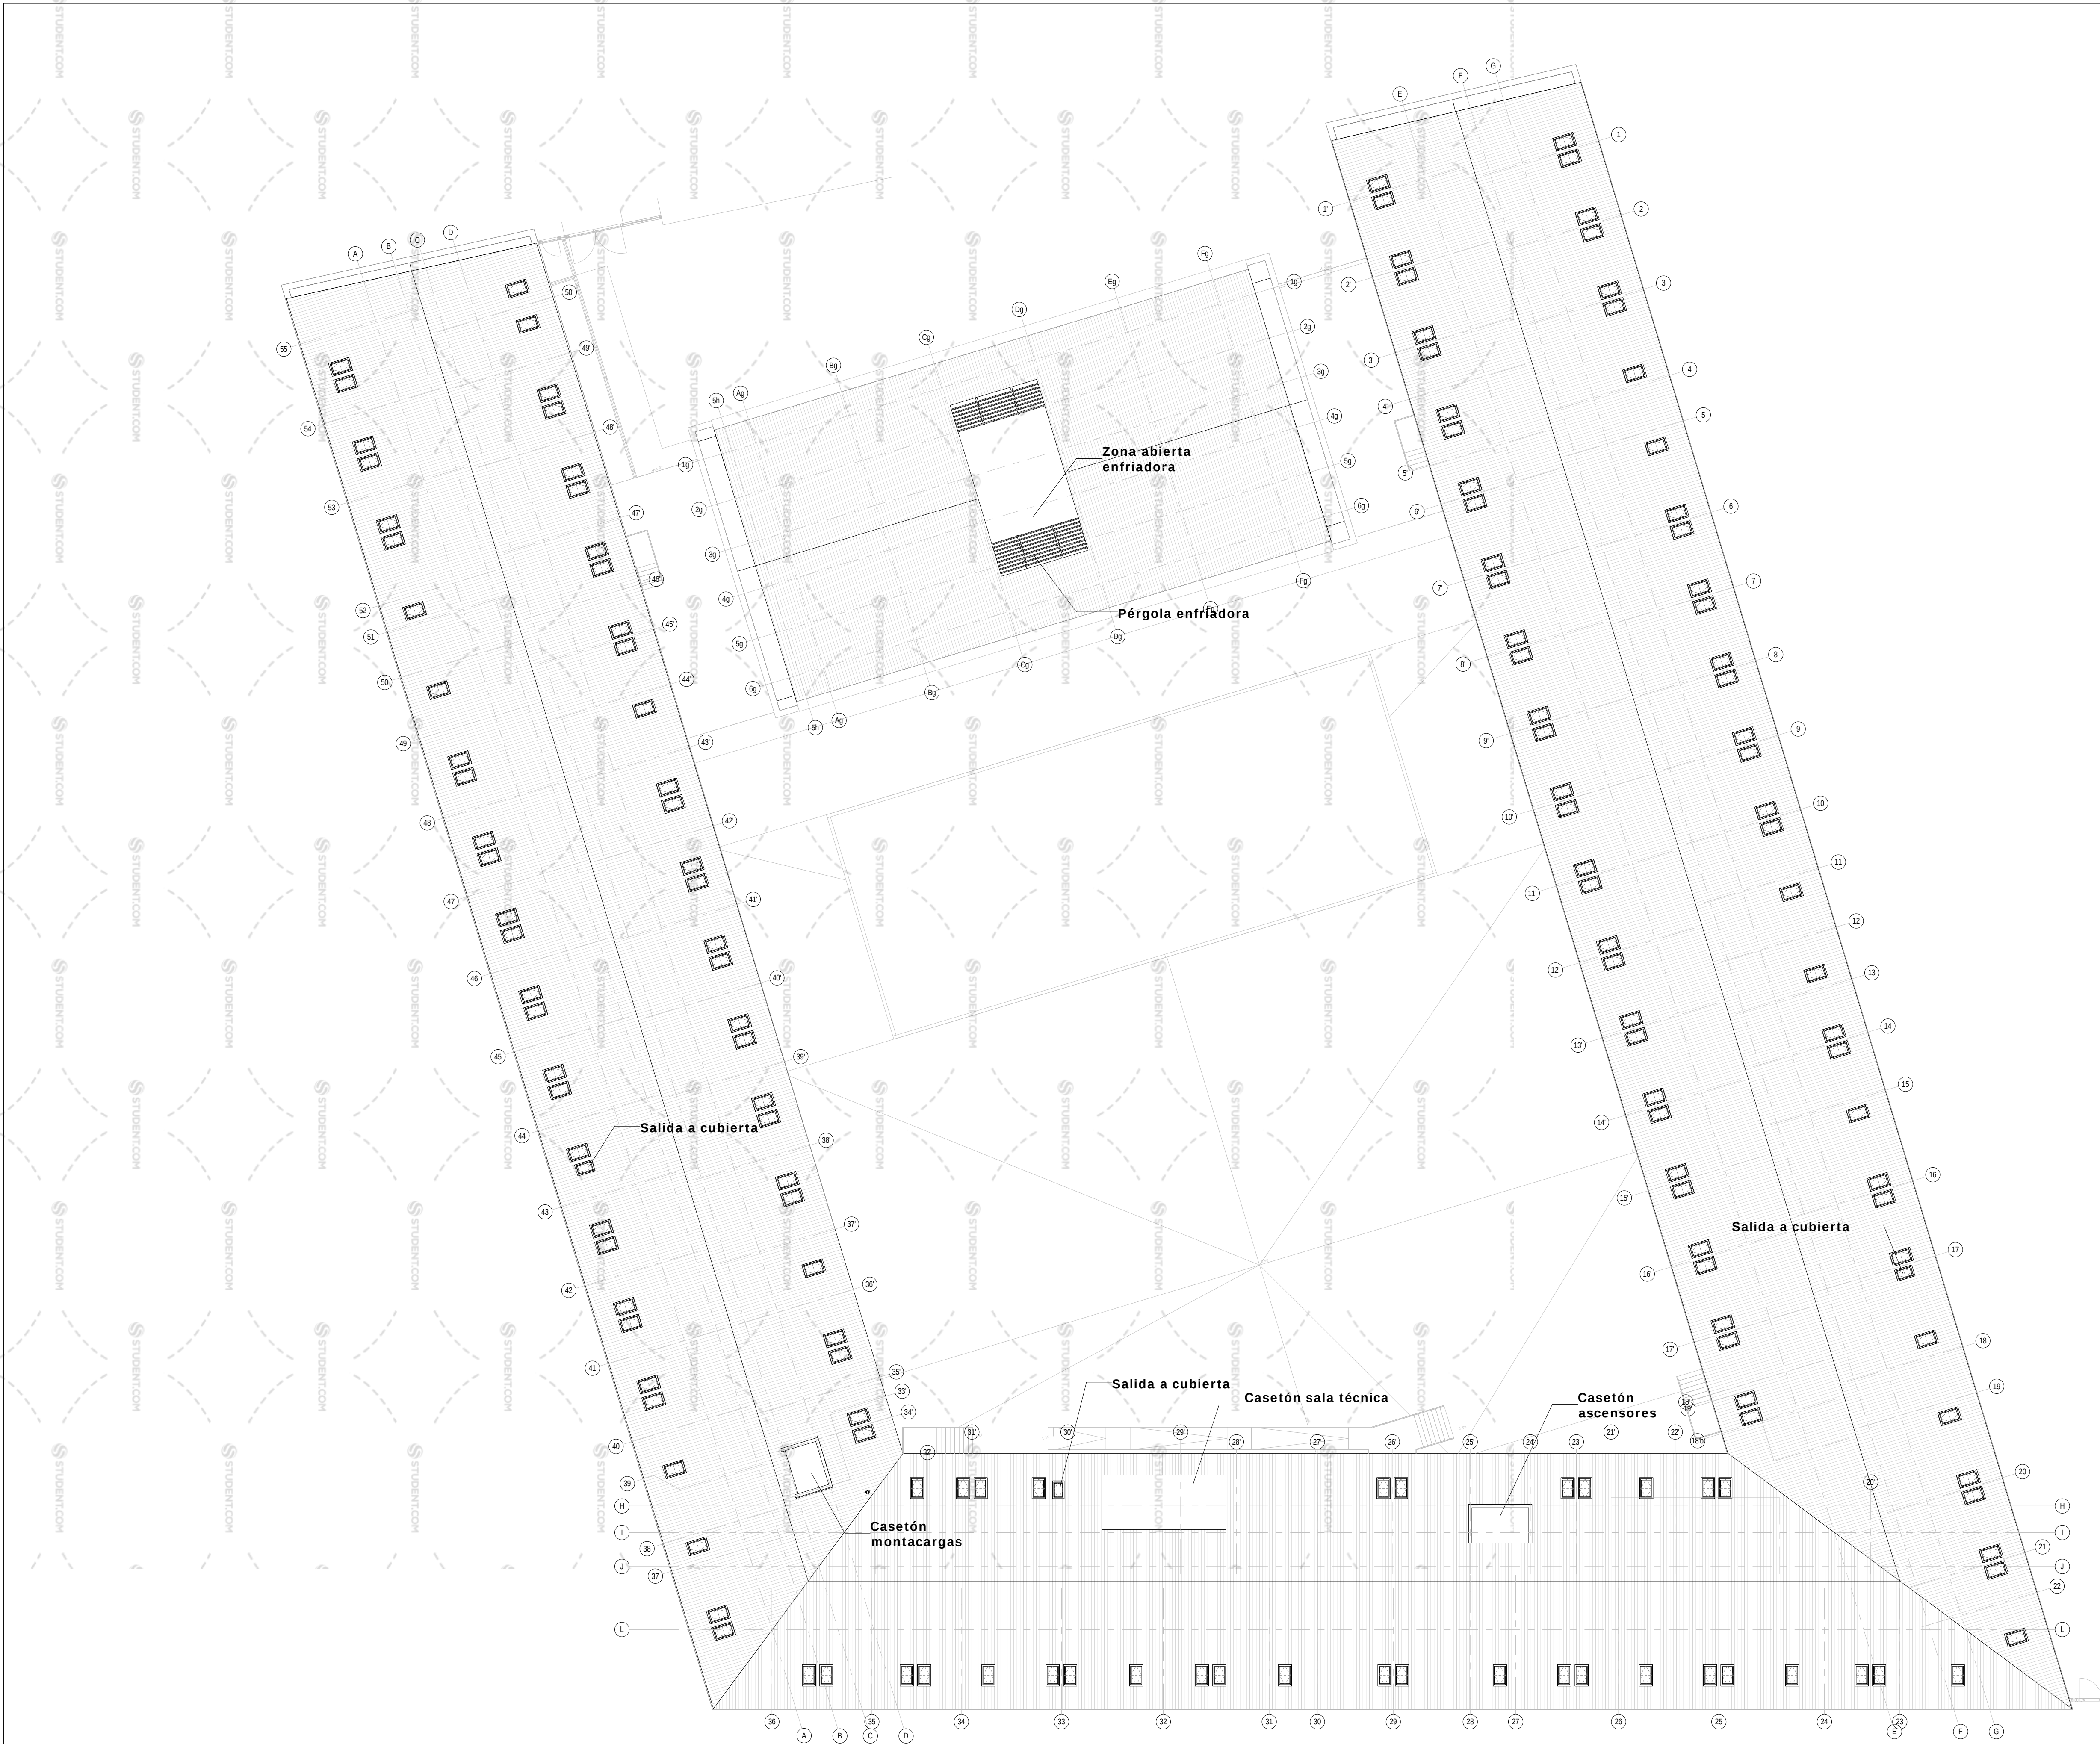

proyecto

fecha nº

15304004.9
AGOSTO 2017

situación

promotor

DOCUMENTACIÓN
AS-BUILT

Transformación del cuartel de
Lepanto en Residencia
Universitaria

Alcalá de Henares
(MADRID)

NOLIN INVESTMENTS S.L.
BYCO S.A.

revisión

escala

plano

nº plano

técnicos

El Arquitecto:

R08

R07

R06

R05 Ajuste final

R04 Ajuste Velux salida cub.

R03 Mod. arquitectura

R02 Mod. arquitectura

R01 Mod. arqueología

R00 Lanzamiento inicial

02/06/2017

17/11/2016

12/09/2016

15/07/2016

20/04/2016

04/2015

A1: 1 : 200

USOS Y SUPERFICIES
PLANTA DE CUBIERTAS

PE-A-04

Alberto Martínez-Lage
Colegiado COAM nº: 9.591